

Uzasadnienie do uchwały w sprawie wyrażenia zgody na ustanowienie służebności przesyłu na gruncie gminnym.


Polska Spółka Gazownictwa Sp. z o. o. z siedzibą w Tarnowie (33-100 Tarnów), ul. W. Bandrowskiego 16, Oddział Zakład Gazowniczy w Zabrze przy ul. Szczęść Boże 11, 41-800 Zabrze, zwróciła się z wnioskiem w sprawie ustanowienia służebności przesyłu na gruncie gminnym dla urządzeń – sieci gazowych i przyłączy gazowych.

Służebność przesyłu ustanowiona będzie na nieruchomościach położonych w Ustroniu tj.:

- nr ewidencyjny 245/11 o powierzchni 0,0150 ha przy ul. Hutniczej, zapisanej w księdze wieczystej numer BB1C/00063666/3 Sądu Rejonowego w Cieszynie, stanowiącej własność Gminy Ustroń,
- nr ewidencyjny 4902/6 o powierzchni 0,1120 ha, przy ul. Sanatoryjnej zapisanej w księdze wieczystej numer BB1C/00056689/8 Sądu Rejonowego w Cieszynie, stanowiącej własność Gminy Ustroń,
- nr ewidencyjny 2848/12 o powierzchni 0,0061 ha i 4949/10 o powierzchni 0,0303 ha, przy ul. Skalica zapisanych w księdze wieczystej numer BB1C/00100773/8 Sądu Rejonowego w Cieszynie, stanowiących własność Gminy Ustroń,
- nr ewidencyjny 4830/7 o powierzchni 0,3654 ha, przy ul. Jelenica zapisanej w księdze wieczystej numer BB1C/00056689/8 Sądu Rejonowego w Cieszynie, stanowiącej własność Gminy Ustroń,
- nr ewidencyjny 1684/4 o powierzchni 0,0161 ha, przy ul. Jelenica zapisanej w księdze wieczystej numer BB1C/00033084/0 Sądu Rejonowego w Cieszynie, stanowiącej własność Gminy Ustroń,

W związku z powyższym zachodzi konieczność podjęcia uchwały w sprawie wyrażenia zgody na ustanowienie za jednorazowym wynagrodzeniem służebności przesyłu na gruncie gminnym.

Z-ca Naczelnika
Wydziału Inwestycji
dyplom Julia
Julia Lipowska

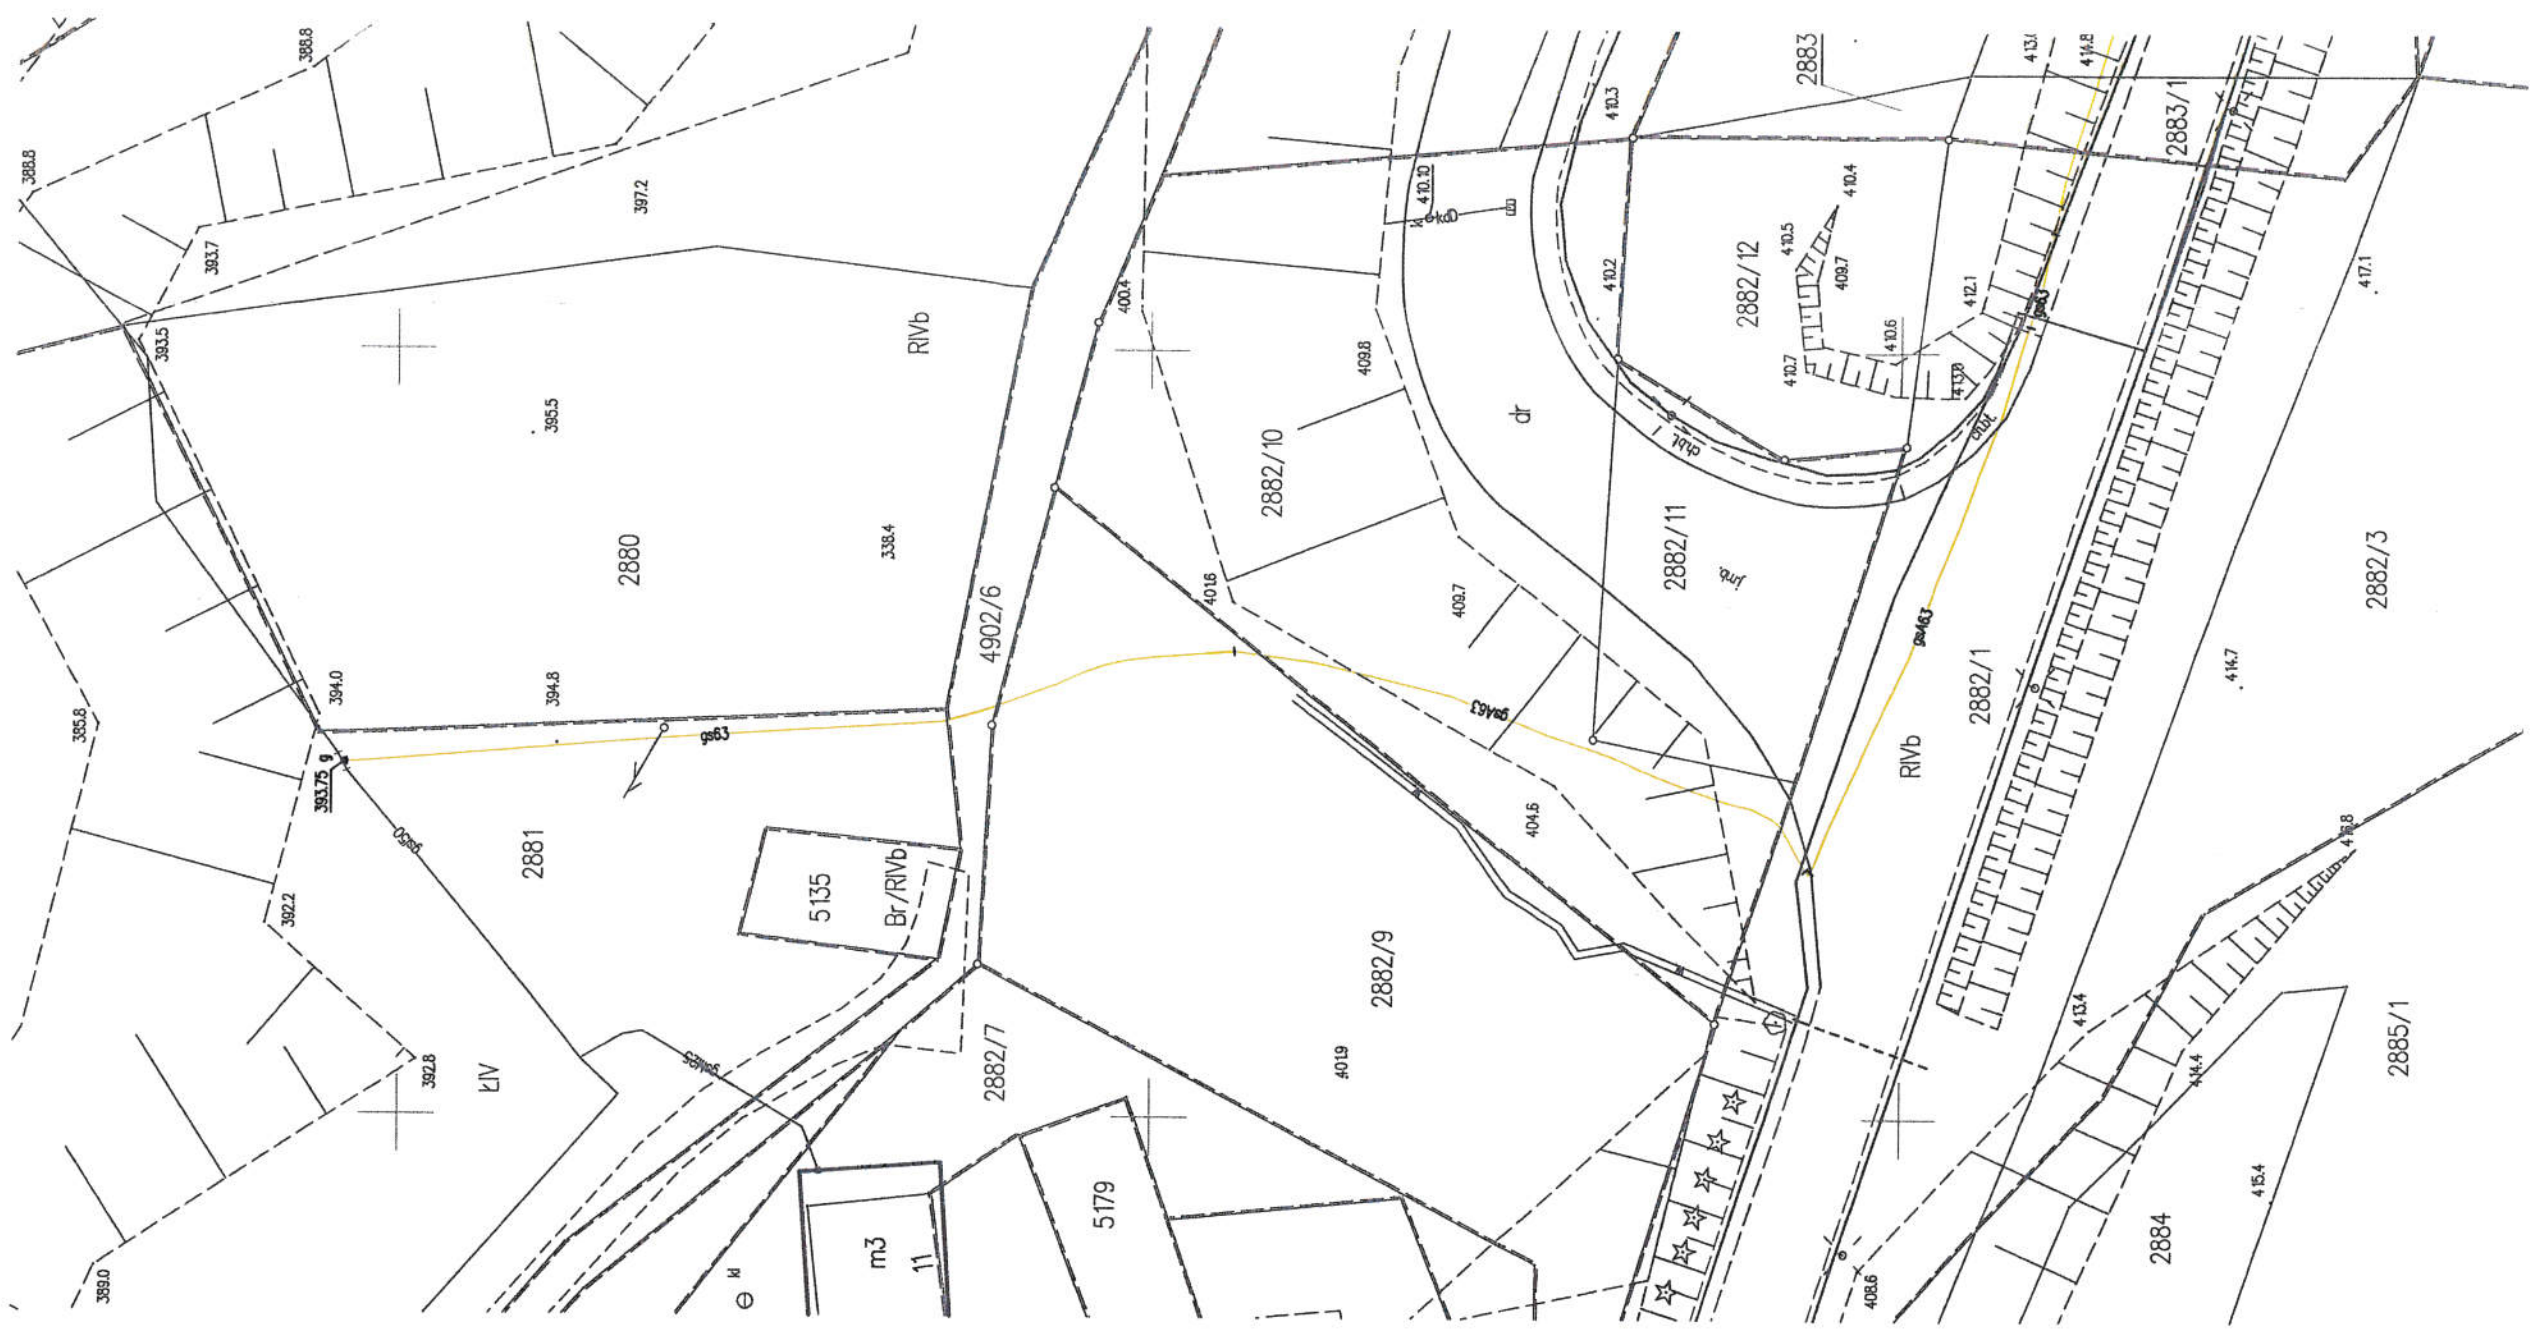



**GEODEZYJNA INWENTARYZACJA
POWYKONAWCZA SIECI GAZOWEJ**

Skala 1 : 500

Sekcja „2000”: 6.117.28.11.2.2
Układ wysokościowy: Kronstadt '86

Dokument wykonano w oparciu o materiały wydane przez Starostę Cieszyńskiego do licencji WGD 6640.121.2020_2403_K05.
Cieszyń, dnia 06.04.2020r.

Wykonat

Sprawdził

GEODETA

inż. Szymon Korzeń

inż. Adam Jankowski

GEODETA UPRAWNIONY
nr upr.zaw. 19054


WGD: 6640.121.2020
INNY z MATERIAŁ z ZASOBY 2020.1616
3.0 KWI. 2020
7.04.2020
Starosta Cieszyński
Inspektor

3.0 KWI. 2020

7.04.2020

Starosta Cieszyński

Inspektor

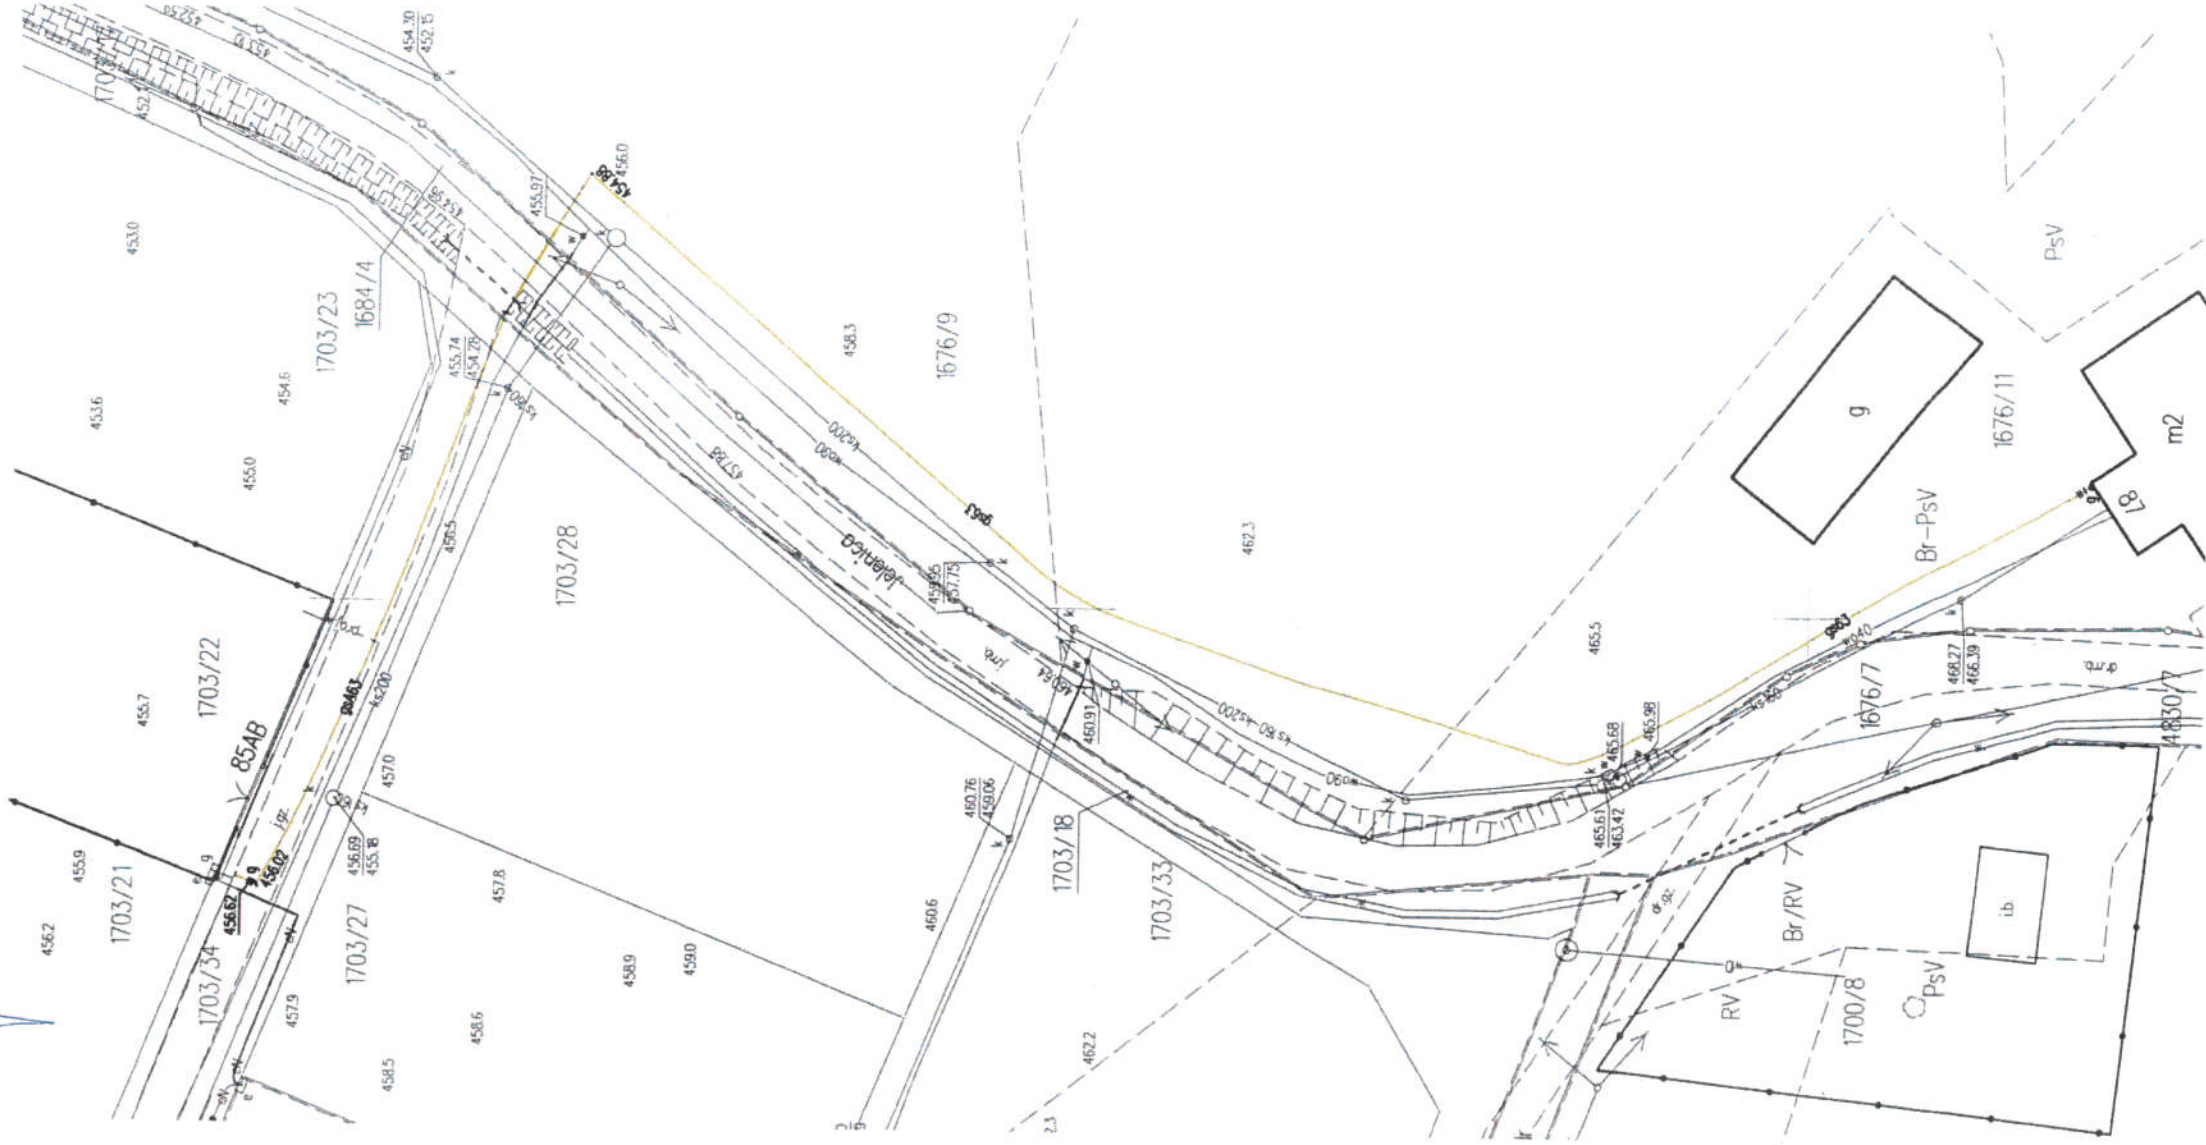

zobowiązanie 01.04.2020

mgr inż. Marcin Adamaszek
Uprawnienia budowlane do kierowania robotami
budowlanymi bez ograniczeń w specjalności
instalacyjnej w zakresie sieci, instalacji
i urządzeń cieplnych, wentylacyjnych, gazowych
i wodociągowych i kanalizacyjnych
nr ewid. S.L.K./2832/OWOS/09